



PARTICOLARE SISTEMAZIONE
PROTEZIONE IN MASSI

SCALA 1:50

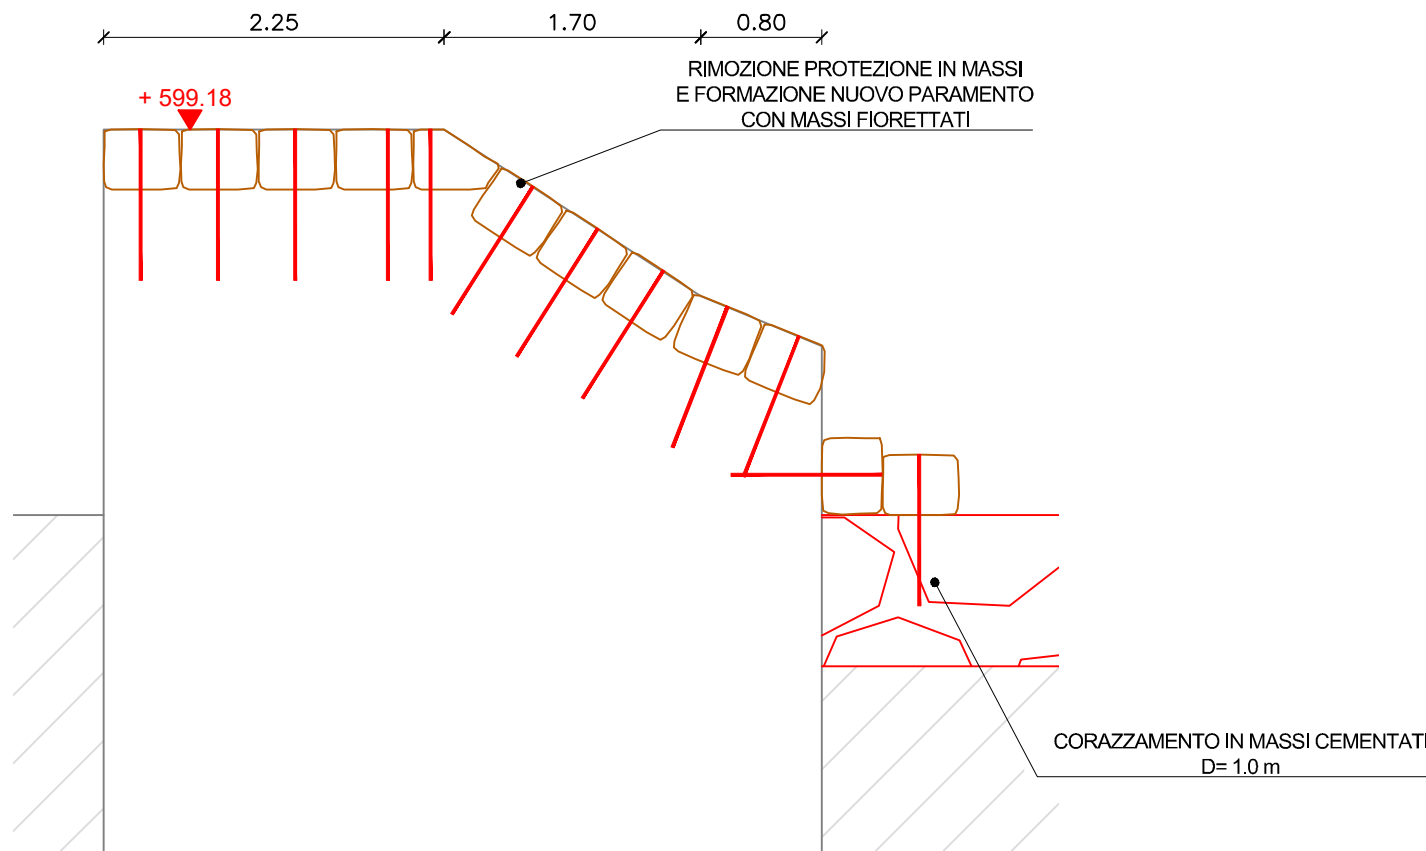


PARTICOLARE SISTEMAZIONE
PROTEZIONE IN MASSI, RILASCIO D.M.V.
E CANALINA DI ALIMENTAZIONE PRESA

SCALA 1:50

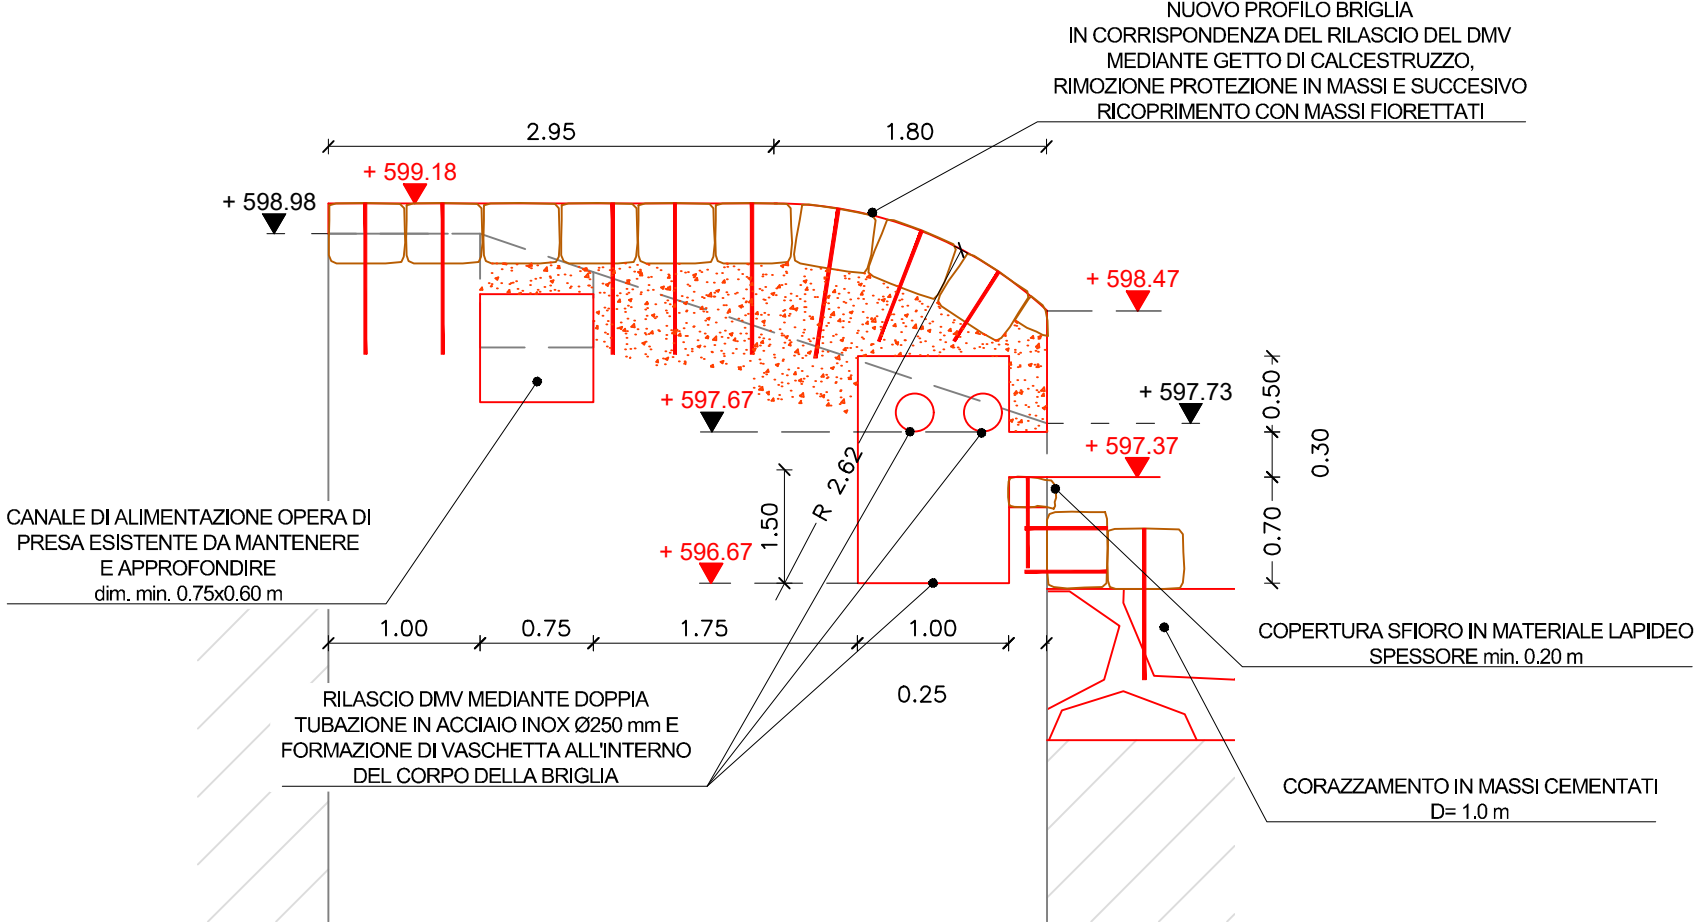


PARTICOLARE SISTEMAZIONE
PROTEZIONE IN MASSI E NUOVA GRIGLIA
DI DERIVAZIONE
SEZIONE TRASVERSALE

SCALA 1:50

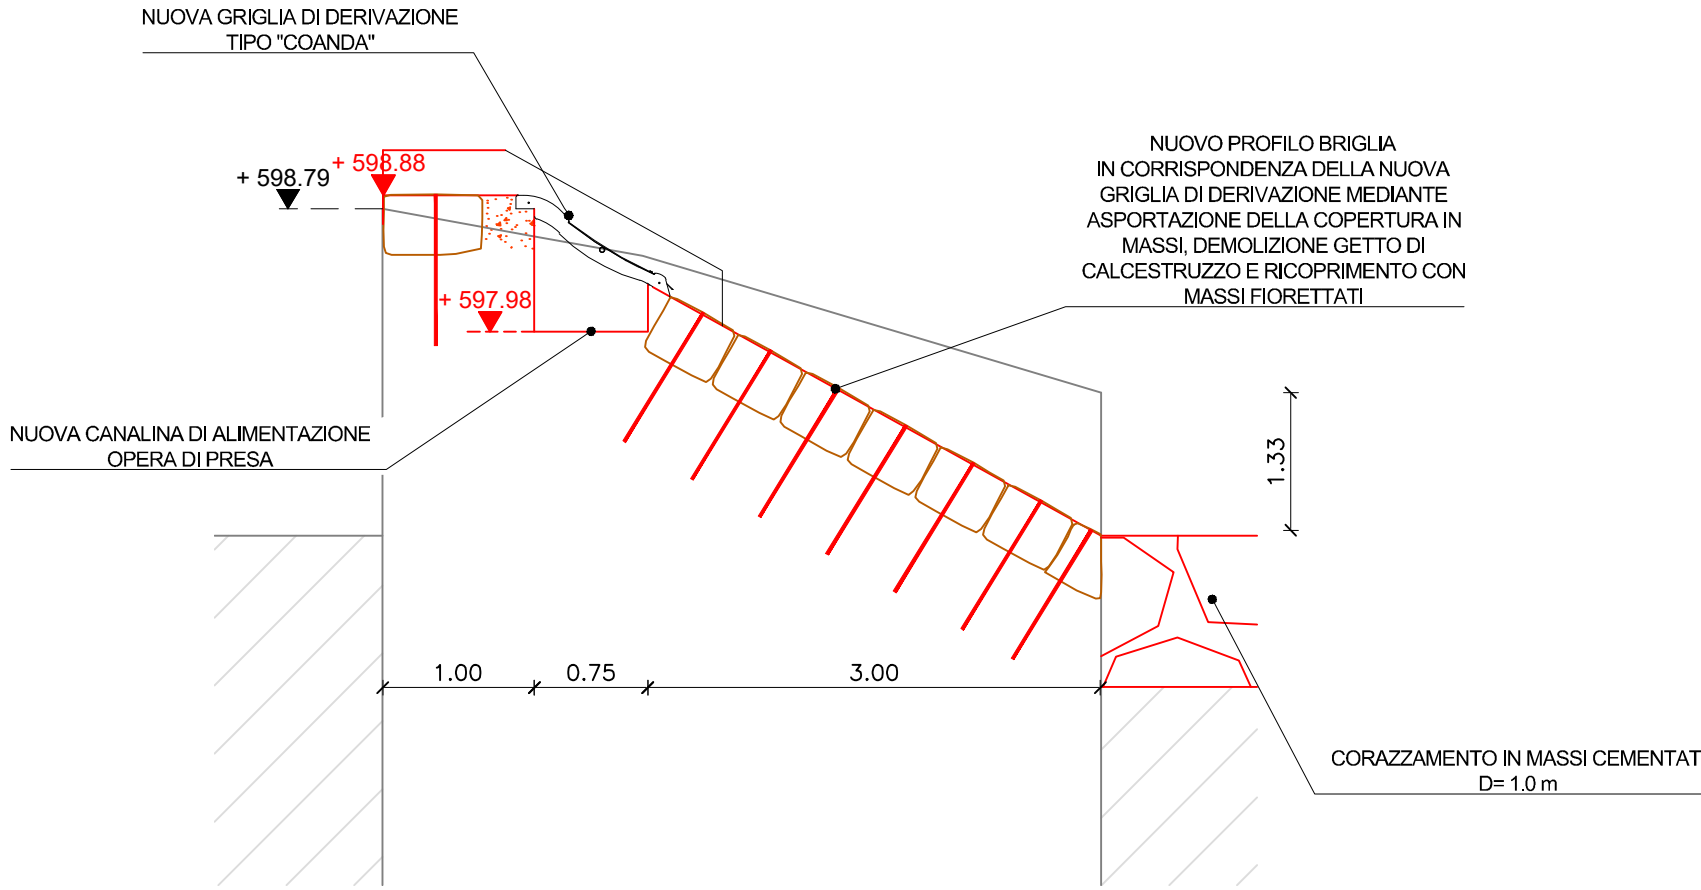


PARTICOLARE SISTEMAZIONE
PROTEZIONE IN MASSI E NUOVA GRIGLIA
DI DERIVAZIONE
SEZIONE LONGITUDINALE

SCALA 1:50

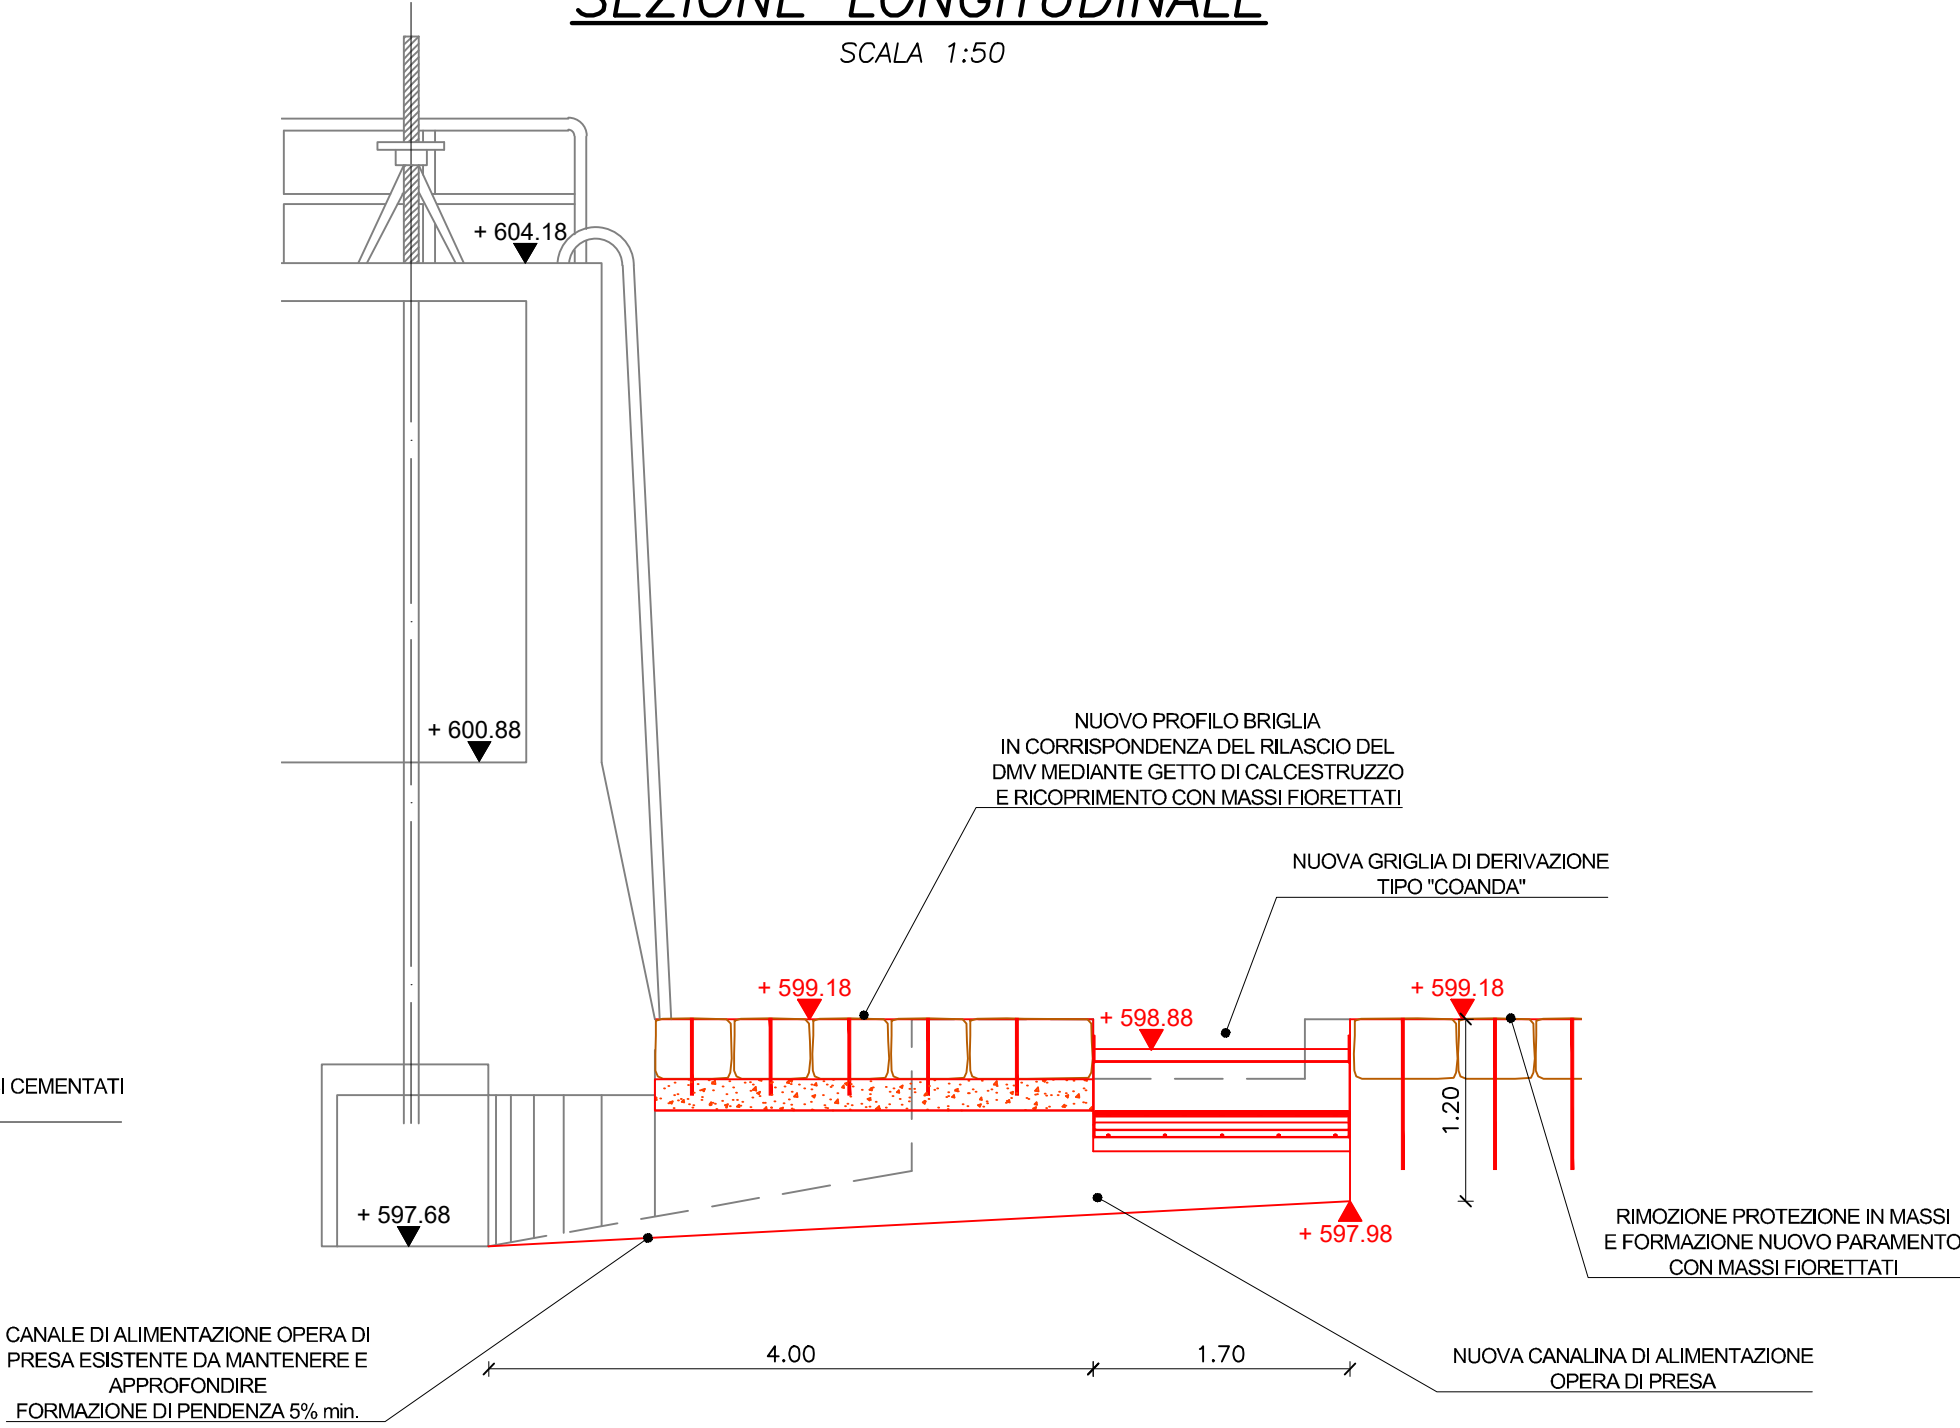

COMUNE DI MASSIOLA (VB)

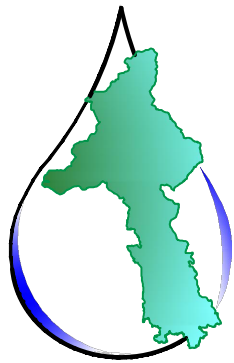

**ACQUA
NOVARA.VCO
S.p.A.**

Via Triggiani, 9 - 28100 NOVARA (NO)
Tel. 0321 413111 - Fax. 0321 458729
@mail: info@acquanovaravco.eu
@pec: segreteria@pec.acquanovaravco.eu

TITOLO COMMESSA:
**RIPRISTINO DELLA TRAVERSA SUL TORRENTE STRONA
PER ALIMENTAZIONE POTABILIZZATORE SORELLA ACQUA
COMUNE DI MASSIOLA (VB)**

OGGETTO:
**RILIEVO DELL'AREA DI INTERVENTO CON SOVRAPPOSIZIONE
"AS BUILT" OTTOBRE 2016**

SCALA: **1:100**

AVANZAMENTO PROGETTO: **DEFINITIVO** Data Rev. N° 0: **DICEMBRE 2021**

Rev. N°	Modifiche	Data
1	AGGIORNAMENTO	06/2022
2	AGGIORNAMENTO EPI	07/2022
3	AGGIORNAMENTO	09/2022
4	.	-/-

Rif. N° Commessa: **Y31M 10042202**

CUP: **D37H20005870005**

RUP: **Ing. Giuseppe Caranti**

I Progettisti: **Ing. Giovanni Battista Peduzzi**

Mandatari: **ETATEC STUDIO PAOLETTI**

Mandanti: **STUDIO PAOLETTI INGEGNERI ASSOCIATI**

FABRIZIO MONZA ARCHITETTO

STUDIO FERRAROTTI

Geologia
Ambiente
Territorio

Dott.ssa SILVANA CLERICI

Dott. MASSIMO SARTORELLI

Elaborato N°: **D.05.01**

QUESTO DISEGNO NON PUO' ESSERE RIPRODOTTO NE' COMUNICATO A TERZI SENZA AUTORIZZAZIONE DI ACQUA NOVARA.VCO s.p.a.

PROPRIETA' RISERVATA

QUALITA' CERTIFICATA PER LA QUALITA' CERTIFICATA