




**SEZIONE 1-1**  
SCALA 1:100

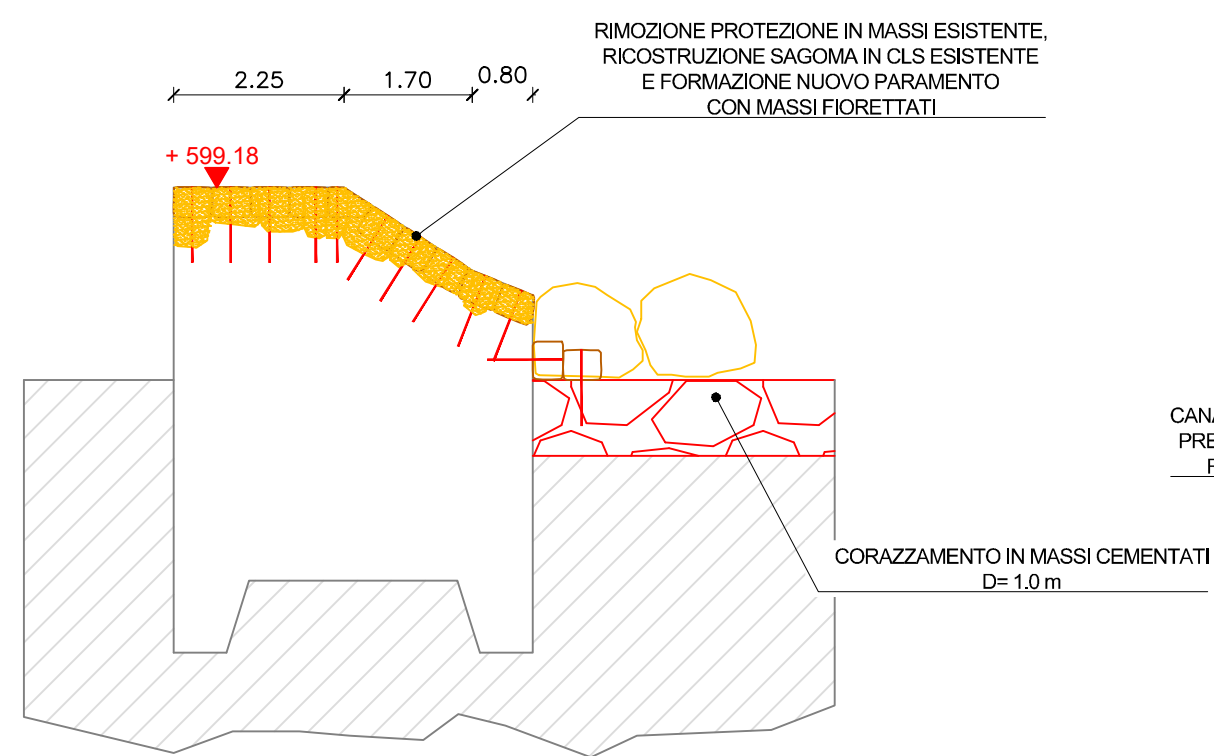


**SEZIONE 2-2**  
SCALA 1:100

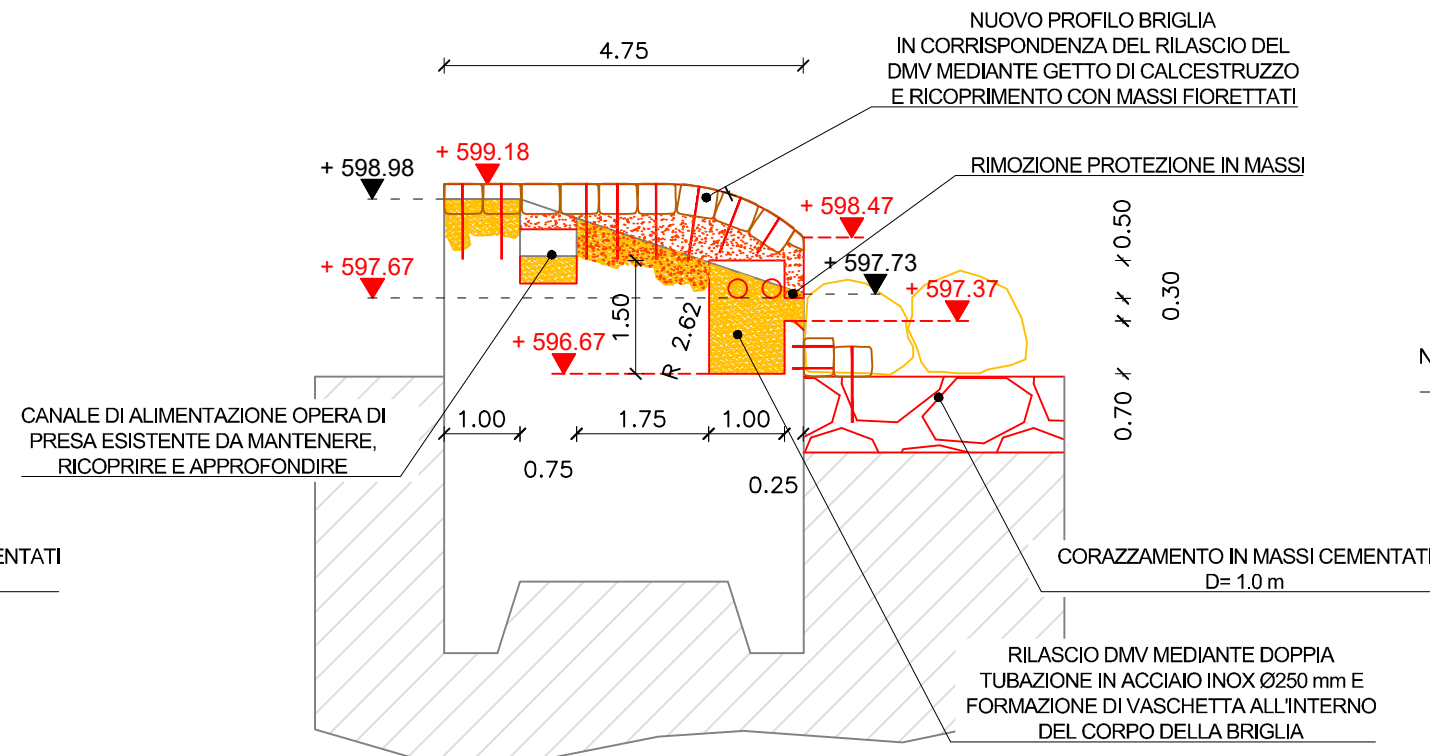


**SEZIONE 2a-2a**  
SCALA 1:100

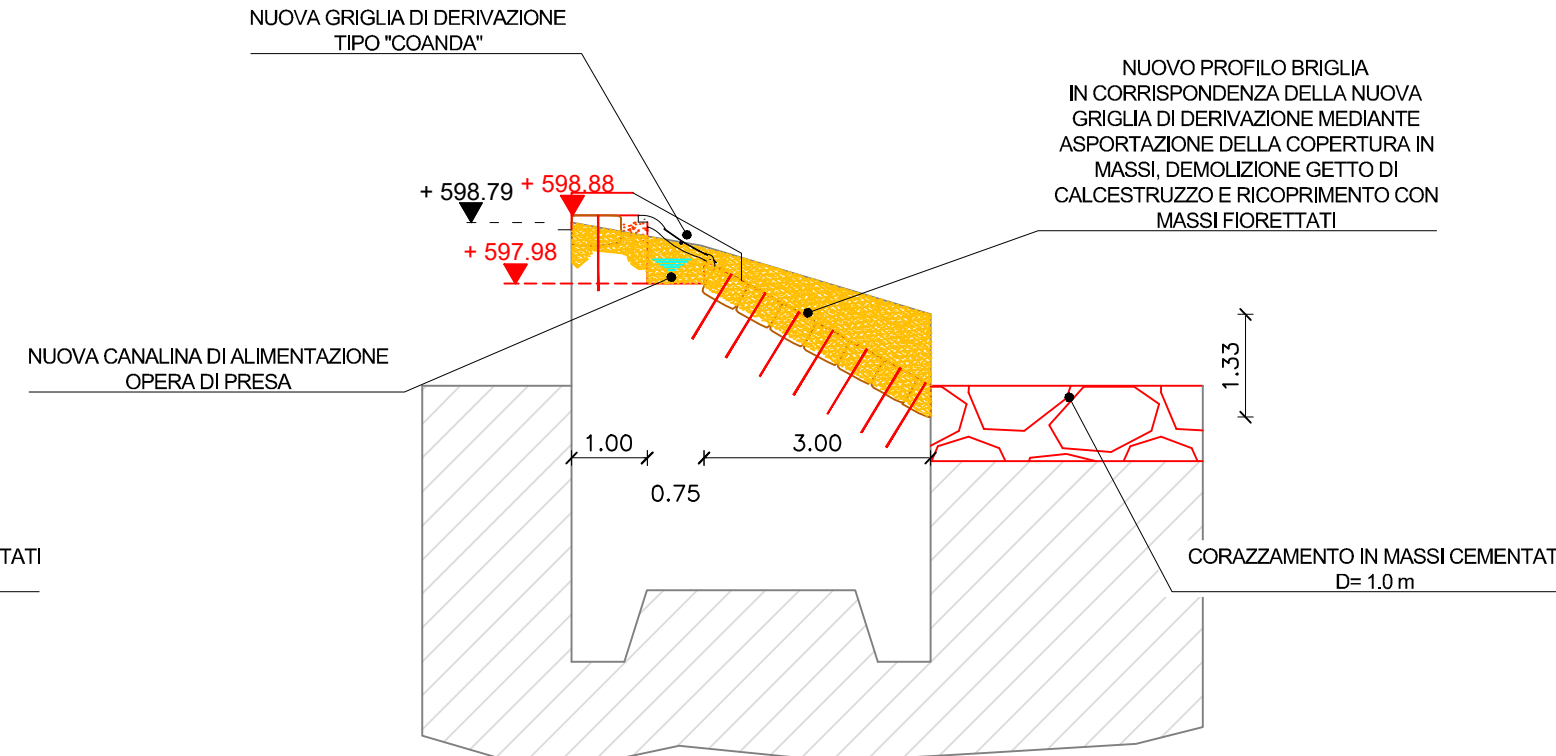


**SEZIONE 3-3**  
SCALA 1:100

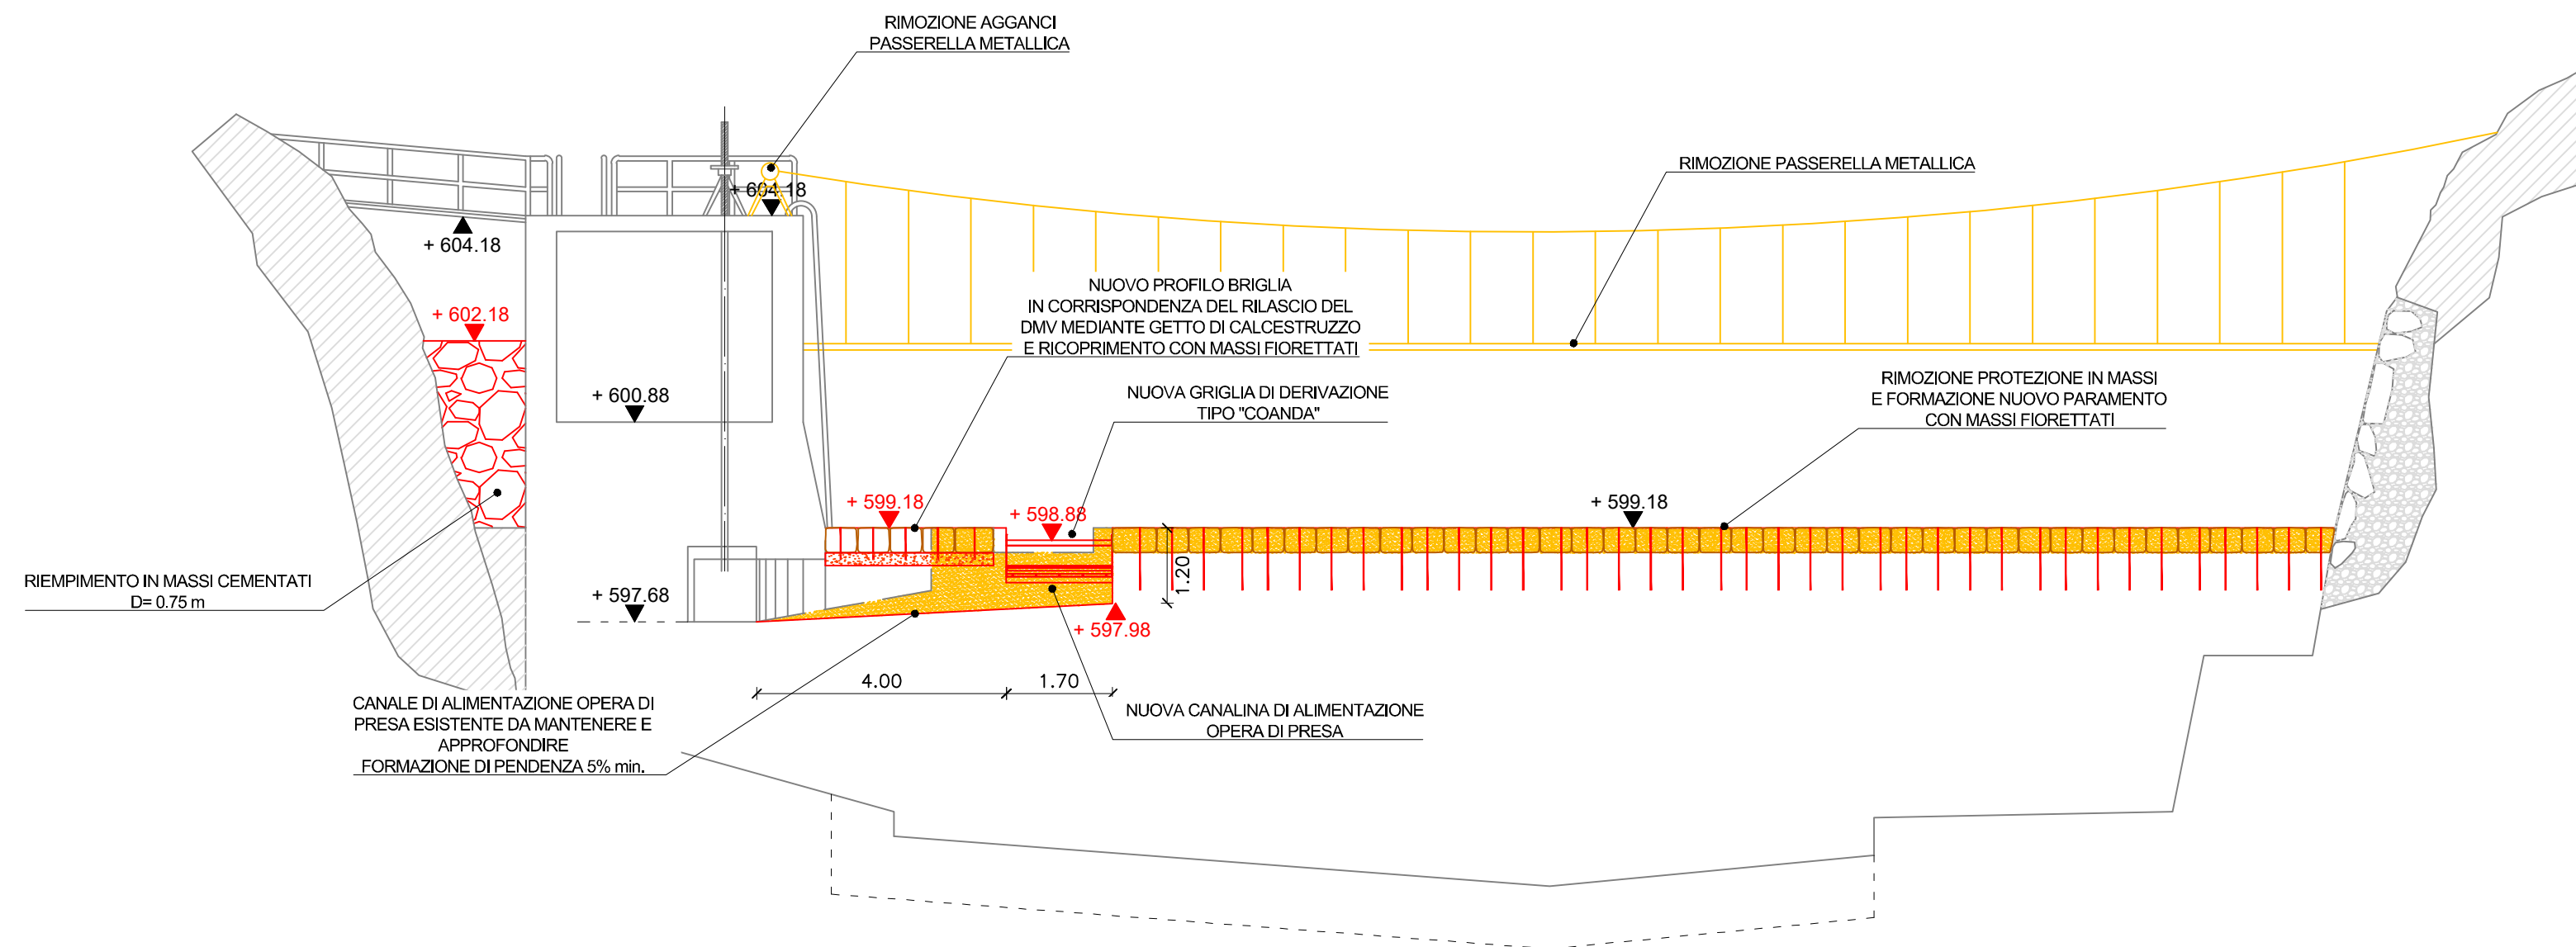


**SEZIONE 4-4**  
SCALA 1:100

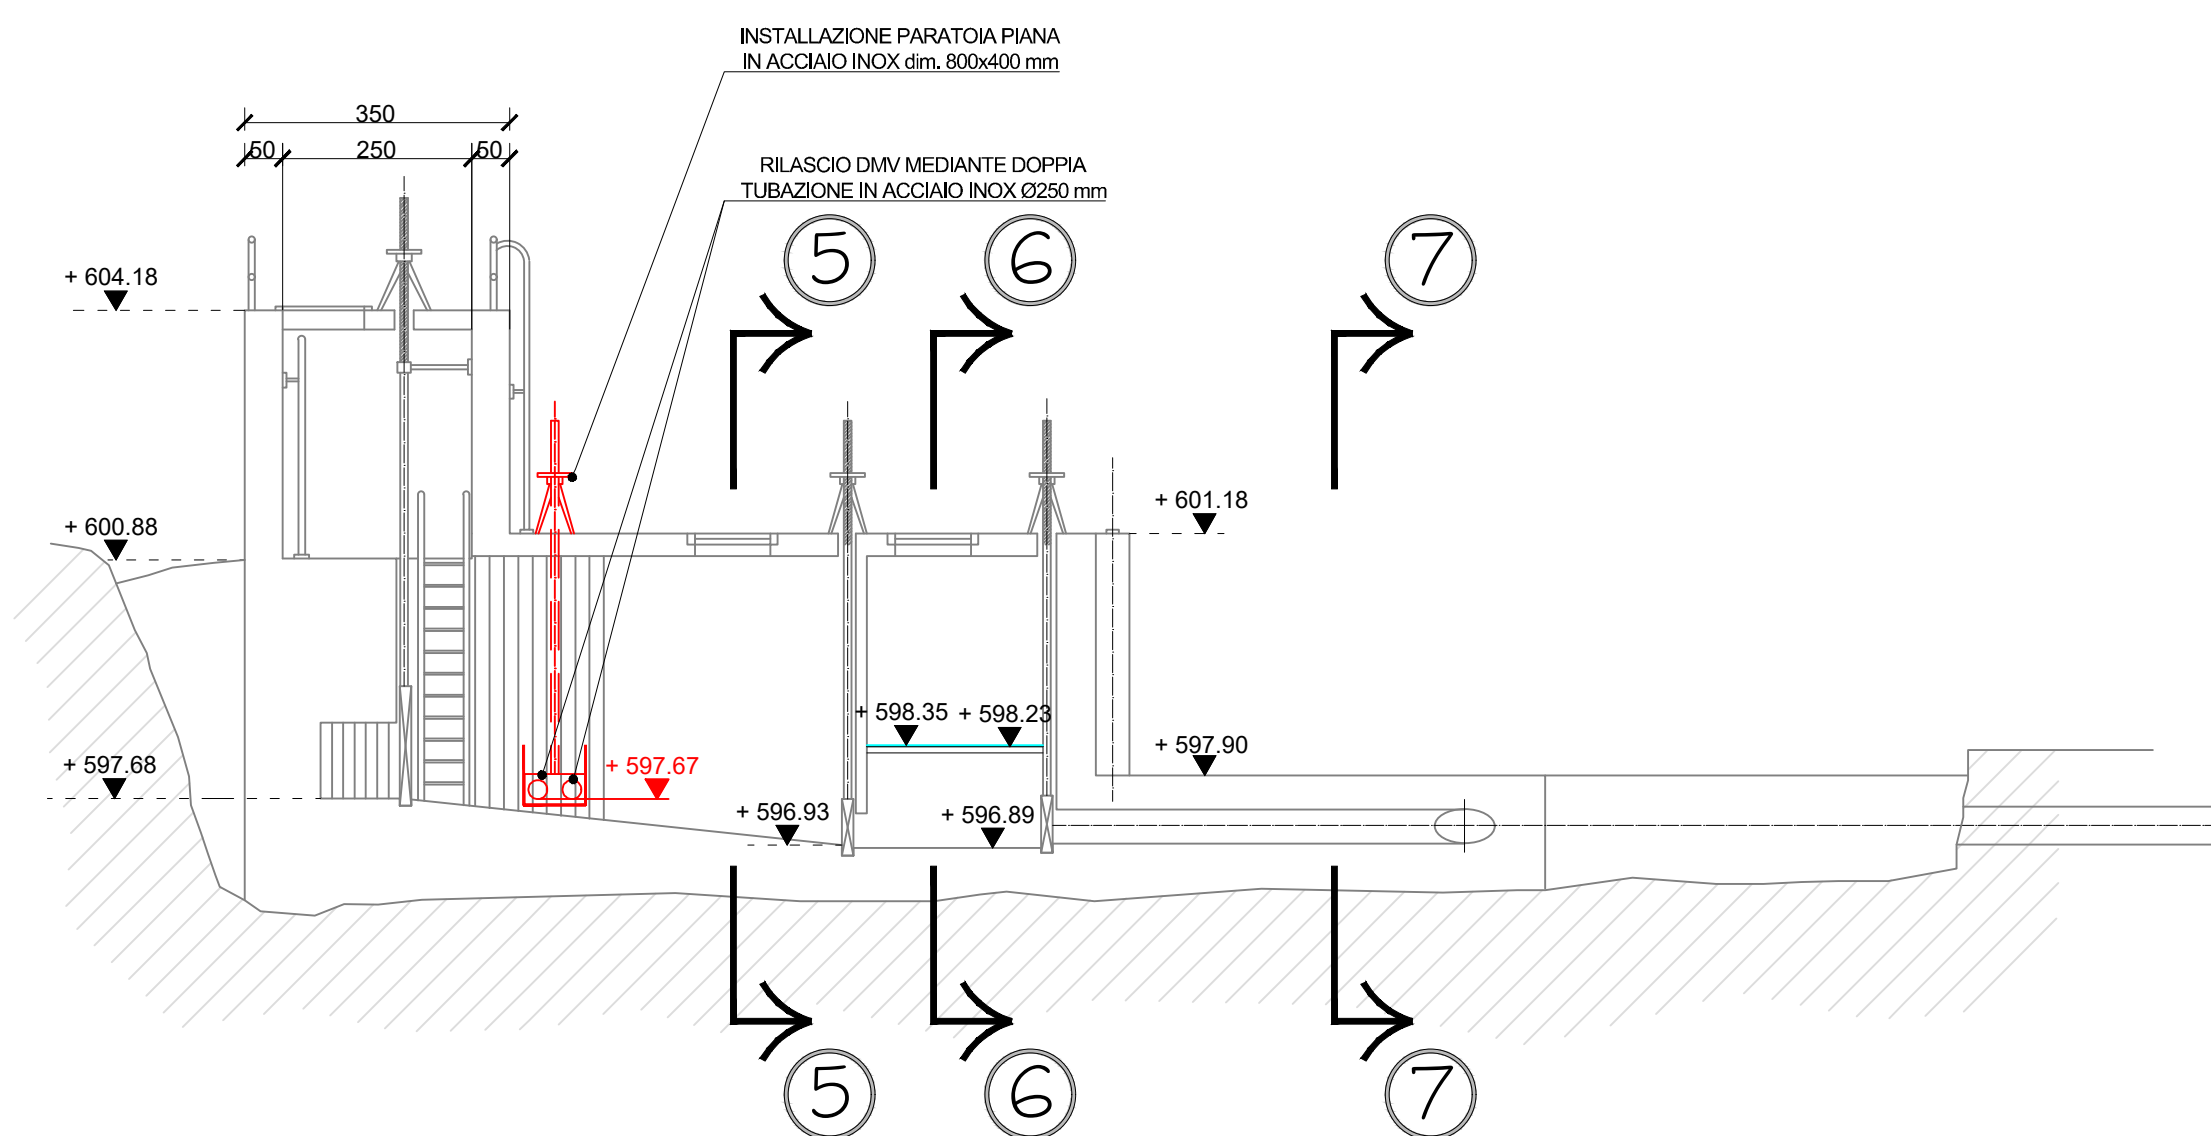


**SEZIONE 5-5**  
SCALA 1:100

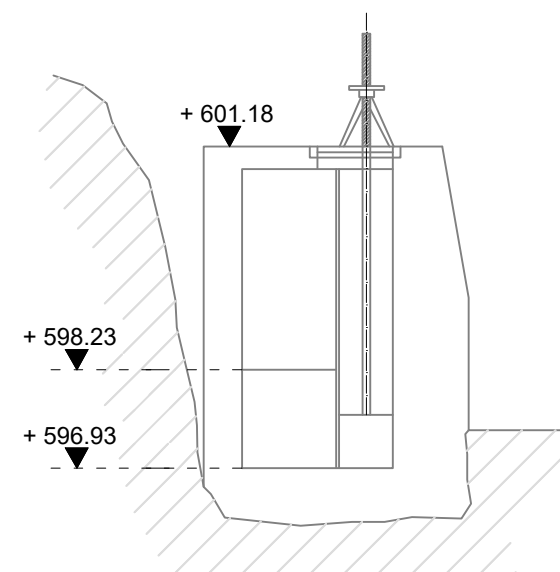

**SEZIONE 6-6**  
SCALA 1:100

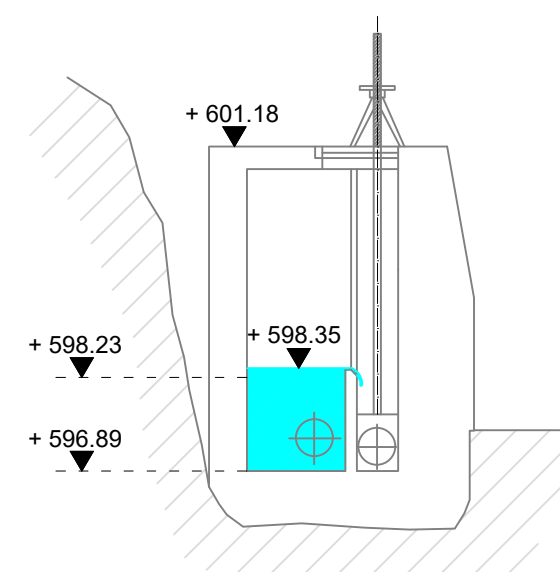

**SEZIONE 7-7**  
SCALA 1:100

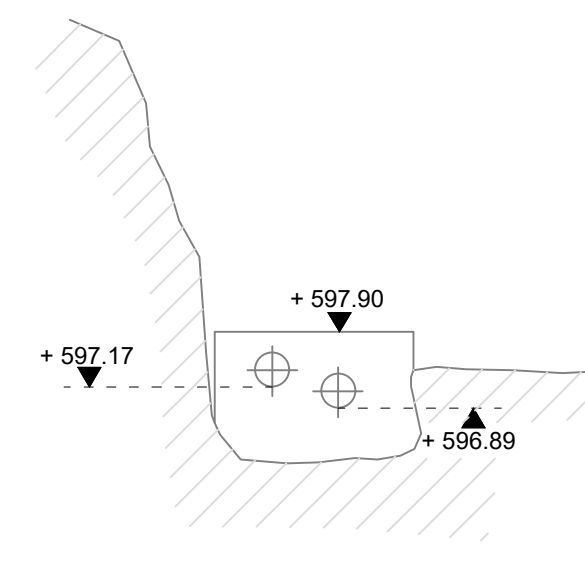

**Legenda**

OPERE IN PROGETTO  
DEMOLIZIONI

**COMUNE DI MASSIOLA (VB)**



TITOLO COMMESSA:  
**RIPRISTINO DELLA TRAVERSA SUL TORRENTE STRONA  
PER ALIMENTAZIONE POTABILIZZATORE SORELLA ACQUA  
COMUNE DI MASSIOLA (VB)**

OGGETTO:  
**SEZIONI DELLE OPERE IN PROGETTO  
CON SOVRAPPOSIZIONE "AS BUILT" OTTOBRE 2016**

SCALA:  
**1:100**

AVANZAMENTO PROGETTO:  
**DEFINITIVO**

Data Rev. N° 0:  
**DICEMBRE 2021**

Rev. N°	Modifiche	Data
1	AGGIORNAMENTO	06/2022
2	AGGIORNAMENTO EPU	07/2022
3	AGGIORNAMENTO	08/2022
4		

Rif. N° Commessa:  
**Y31M 10042202**

CUP:  
**D37H20005870005**

RUP:  
**Ing. Giuseppe Caranti**

I Progettisti: **Ing. Giovanni Battista Peduzzi**

Mandatari:  
**ETATEC**  
STUDIO PIALETTI

Mandanti:  
**STUDIO PIALETTI**  
INGEGNERI ASSOCIATI

Geologia:  
**STUDIO FERRAROTTI**

Prodotto da:  
**FABRIZIO MONZA**  
ARCHITETTO

Dot. SSA SILVANA CLERICI

Dot. MASSIMO SARTORELLI

Elaborato N°:  
**D.04.00**

QUESTO DISEGNO NON PUO' ESSERE RIPRODOTTO NE COMUNICATO  
A TERZI SENZA AUTORIZZAZIONE DI ACQUA NOVARA.VCO S.p.A.